

PLANO DE ESTRUCTURA DEL HERRAJE 4

PLANO CONFORME A OBRA.

PROPIEDAD DE:
SERGIO SUJOY y
SILVIA WAINER de GITAROFF.

CALLE: ALVEAR 1846/48/50/52/54.

COLUMANAS (1)

DETALLES DE CALCULO

07 OCT 1980

136

TENSIONES $\frac{kg}{cm^2}$


FIRMAS:


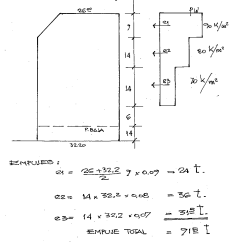
INGENIERO DE OBRA:
NOMBRE:
FIRMADO:

REVISOR: ESTRUCTURAL RUBEN LITVIN


CALCULO EMPUJE DE VIENTO.




EMPURJES:


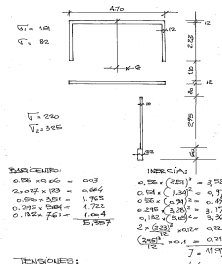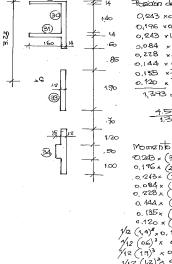

BASES.


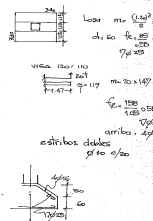DETALLE BASE 70.



DETALLE VIGA CANTILEVER 25.

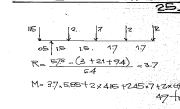

PLANO DE ESTRUCTURA DE HAP

PLANO CONFORME A OBRA
 PROPIEDAD DE:

SERGIO SUJOY y
 SILVIA WAINER de GITAROFF
 CALLE: ALVEAR 1846/48/50/52/54.

BASES CALC. VIENTO

DETALLES ESPECIALES CALCULO

TENSIONES Kg/cm²


FIRMAS:

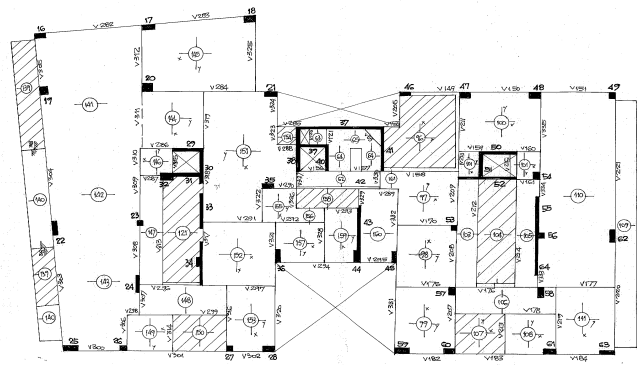



3/12 PISO

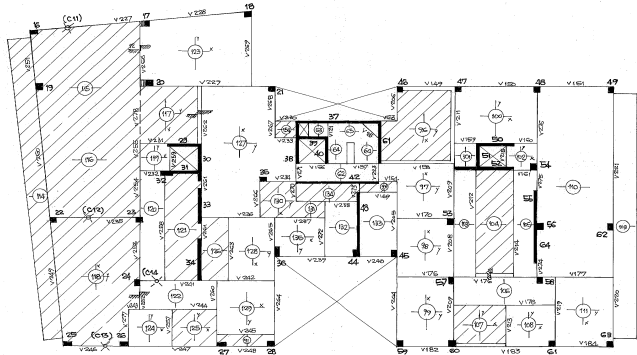


3/12 PISO

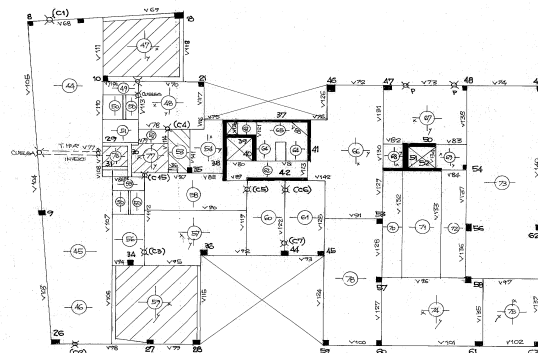



3/12 PISO

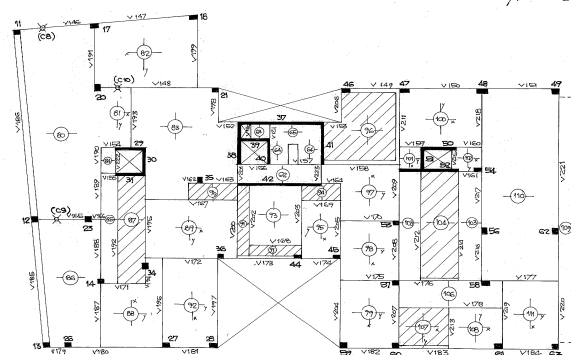



3/12 PISO

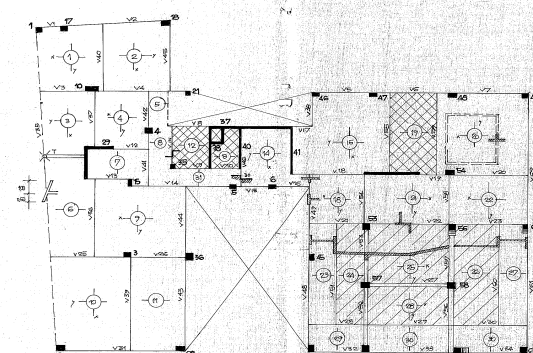

3/12 PISO

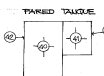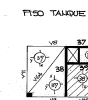

PLANO DE ESTRUCTURA DE HAZO. PLANO CONFORME A CERRA. PROPIEDAD DE: SERGIO SUJOY y SILVIA WAINER de GITAROFF. CALLE : ALVEAR 1846/48/50/52/54	

  

4300

ESCALA 1:100

TENSIONES Kg/cm²

σ _{ek}	σ _{sk}	σ _p	σ _m
2400	180	7.44	0



PLANO DE ESTRUCTURA DE H.P.A.

PLANO CONFORME A OBRA.

PROPIEDAD DE:
SERGIO SUJOY y
SILVIA WAINER de GITAROFF.

CALLE: ALVEAR 1846/48/50/52/54.

772-0

100

DETALLES DE CALZADO
