




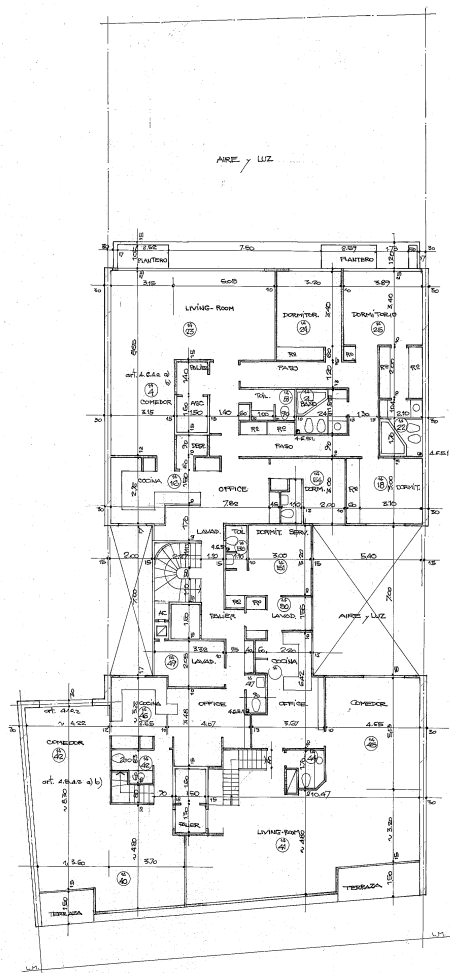

14º PISO.

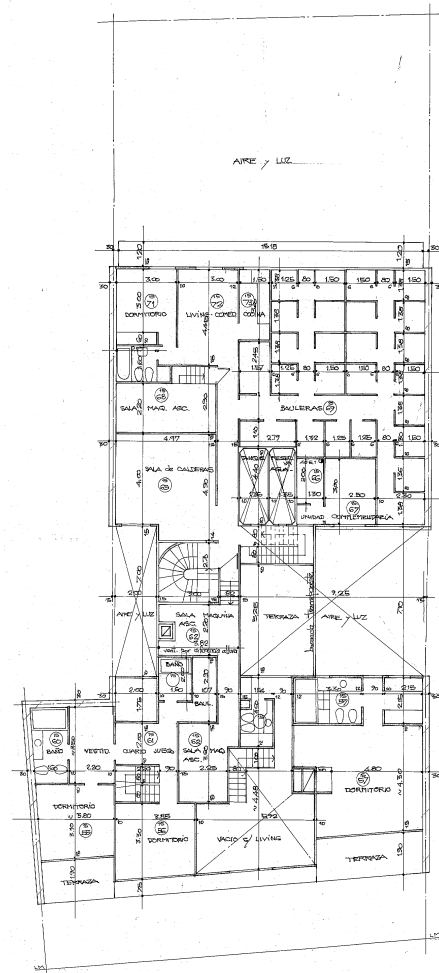

15º PISO.

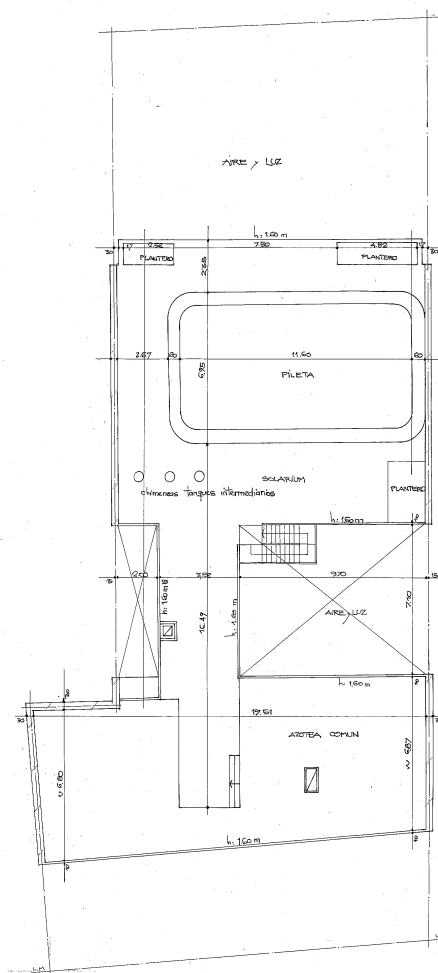

AZOTEA

PLANILLA DE ILUMINACION Y VENTILACION (continuación)

LOC. ALES	DESTINO	AREA	ILUMINACION	VENTILACION	REPERICION
16	LIVING COMEDOR	41.3	5.76	1/2	1/2
17	DORMITORIO	3.36	4.76	1/2	1/2
18	DORMITORIO	3.36	4.76	1/2	1/2
PARTIDA DE CONTRIBUCION TERRITORIAL Nº: 441935.

PLANO CONFORME A OBRA.
EDIFICIO EN PROPIEDAD HORIZONTAL (LEY 13512)
PROPIEDAD DE:
SERGIO SUJOY Y
SILVIA WAINER de GITAROFF.
CALLE: AV ALVEAR 1842/48/50/52/54.

PROYECTO: PISO 15º, AZOTEA. ESCALA: 1:100

UBICACION.



ZONIFICACION.

MAPA A. RE.
SUPERFICIE TERRENO: 720.78 m²
SUPERFICIE CONSTRUIDA: 704.30 m²
SUPERFICIE LIBRE: 16.48 m²
LA ATRIBUCION DE LOS PLANOS NO EXIME DE LA OBLIGACION DE VERIFICAR EL DISEÑO DEL PROYECTO.

PROYECTOS:
SERGIO SUJOY Y SILVIA WAINER de GITAROFF
CONSTRUIDO POR: PROYECTO J.M. LLANOS.

186
2