
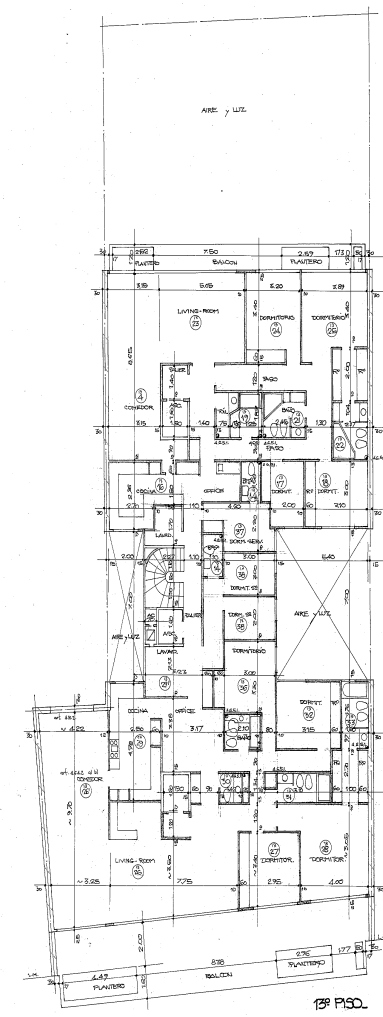
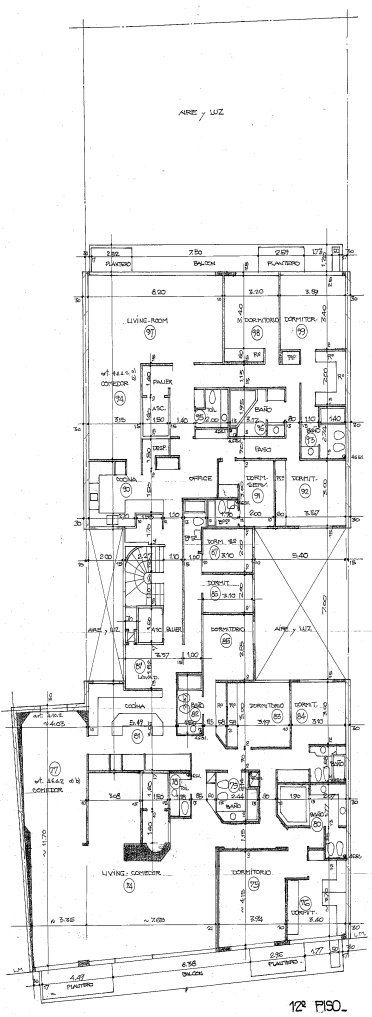
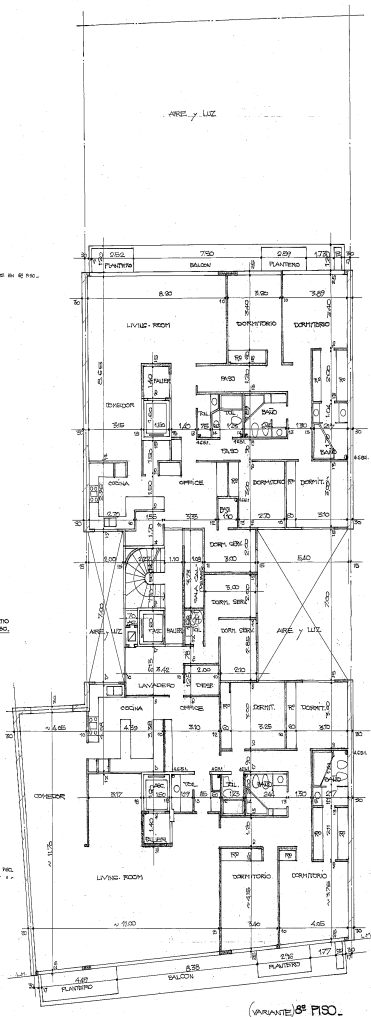


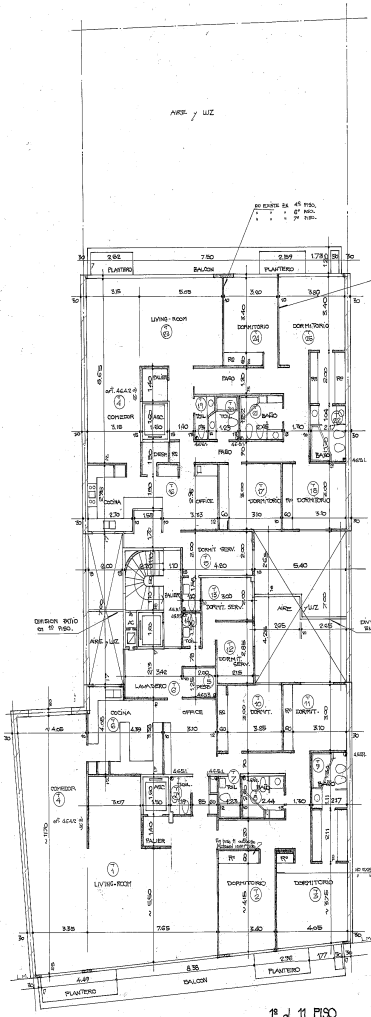

PARTIDA DE CONTRIBUCION TERRITORIAL N°: 441.975.

PLANO CONFORME A OBRA.
EDIFICIO EN PROPIEDAD HORIZONTAL (LEY 1350)
PROPIEDAD DE:
SERGIO SUJOY y
SILVIA WAINER de GITAROFF.
CALLE: AV. ALVEAR 1846/48/50/52/54.

PLANTA TIPO. 11 PISO. 12 PISO. 13 PISO. 14 PISO. ESCALA: 1:100

UBICACION

AV. PTE. QUIROGA
AV. ALVEAR

ZONIFICACION

HFI A4 PB

SUPERFICIE TERRENO: 780.75 m²
SUPERFICIE COBERTA: 3005.20 m²
SUPERFICIE LIBRE: 150.30 m²

LA APROBACION DE LOS PLANOS NO EXIME DE LA CULPACION DE FORTALECIMIENTO DE USO.

PROYECTOS

PROYECTO: SUJOY, SILVIA WAINER de GITAROFF.

CONSTRUCCION: INGENIERO J.M. LLANOS.

136