




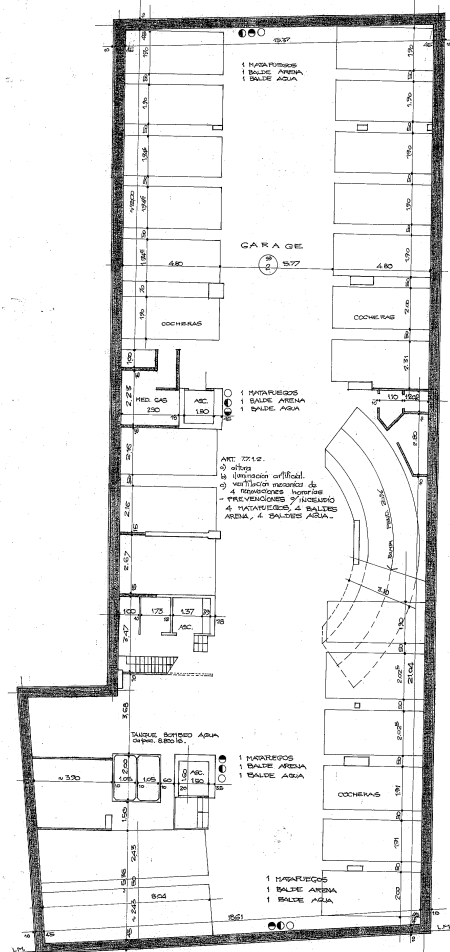


2º SUBSUELO

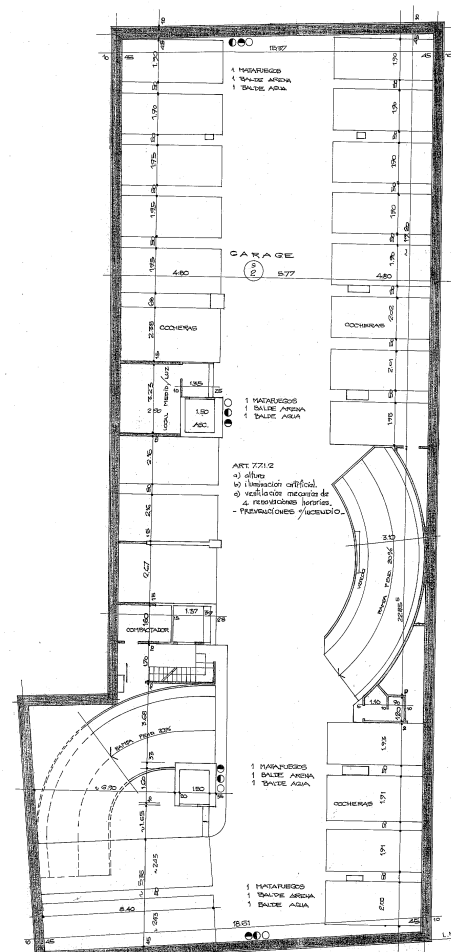

1º SUBSUELO

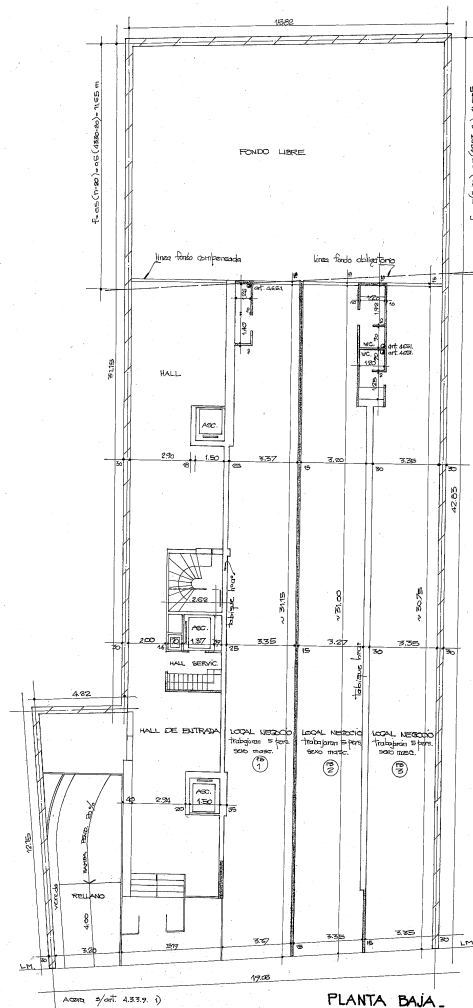

PLANTA BAJA

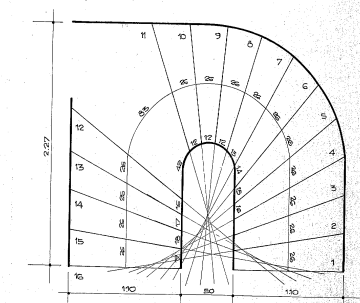

COMPENSACION ESCALERA PRINCIPAL
SUBE 2.80 m. 15 ALZADOS de 17° en 17°, PEDAJOS de 25 cm.
2+17° = 0.61 + 0.63 = 0.77° = 1.50 m x 0.61

PARTIDA DE CONTRIBUCION TERRITORIAL Nº: 441753.

PLANO CONFORME A OBRA.

EDIFICIO EN PROPIEDAD HORIZONTAL. LEY 13.512

PROPIEDAD DE: SERGIO SUJOY y SILVIA WAINER de GITAROFF.

CALLE: Av. ALVEAR Nº 1846/48/50/52/54.

1º y 2º SUBSUELOS. PLANTA BAJA. ESCALA 1:100

UBICACION: Av. Pte. Quintana, Av. Calles, Av. Alvear.

ZONIFICACION: HPT A4 B5

SUPERFICIE TERRENO: 780.73 m²

SUPERFICIE COBERTA: 3002.80 m²

SUPERFICIE LIBRE: 4803.53 m²

LA APROBACION DE LOS PLANOS NO EXIME DE LA OBLIGACION DE RESERVAR ESPACIO DE USO.

PROYECTANTE: SERGIO SUJOY y SILVIA WAINER de GITAROFF.

CONSTRUCTOR: ROBERTO J.M. LLANO

DOMICILIO: QUINTANA 1846 - 7º PISO.

PLANTILLA: 10532

FECHA: 1987

DATOS: 1 - 15

136

1987